


SIGNIFICADO DE LOS NUMEROS	
①	ALC. CAÑO CHAPA ONDULADA HELICOIDAL C/CABECERA DE HORMIGON, S/PL. ADV-001 1 Ø 1.00m - T=1.10m - J=19.25m.
②	ALAMBRADO S/PL. ADV-002 R1

REFERENCIAS	
⊙	PUNTO FIJO
—	RASANTE
—	TERRENO NATURAL
- - -	AMBAS CUNETAS
- - -	CUNETA IZQUIERDA
- - -	CUNETA DERECHA

**NOTAS:**  
 1 - LAS COTAS DEL PROYECTO CORRESPONDEN AL SISTEMA IBGE  
 COTA (IBGE) = COTA (IGM) + 0.267mts.

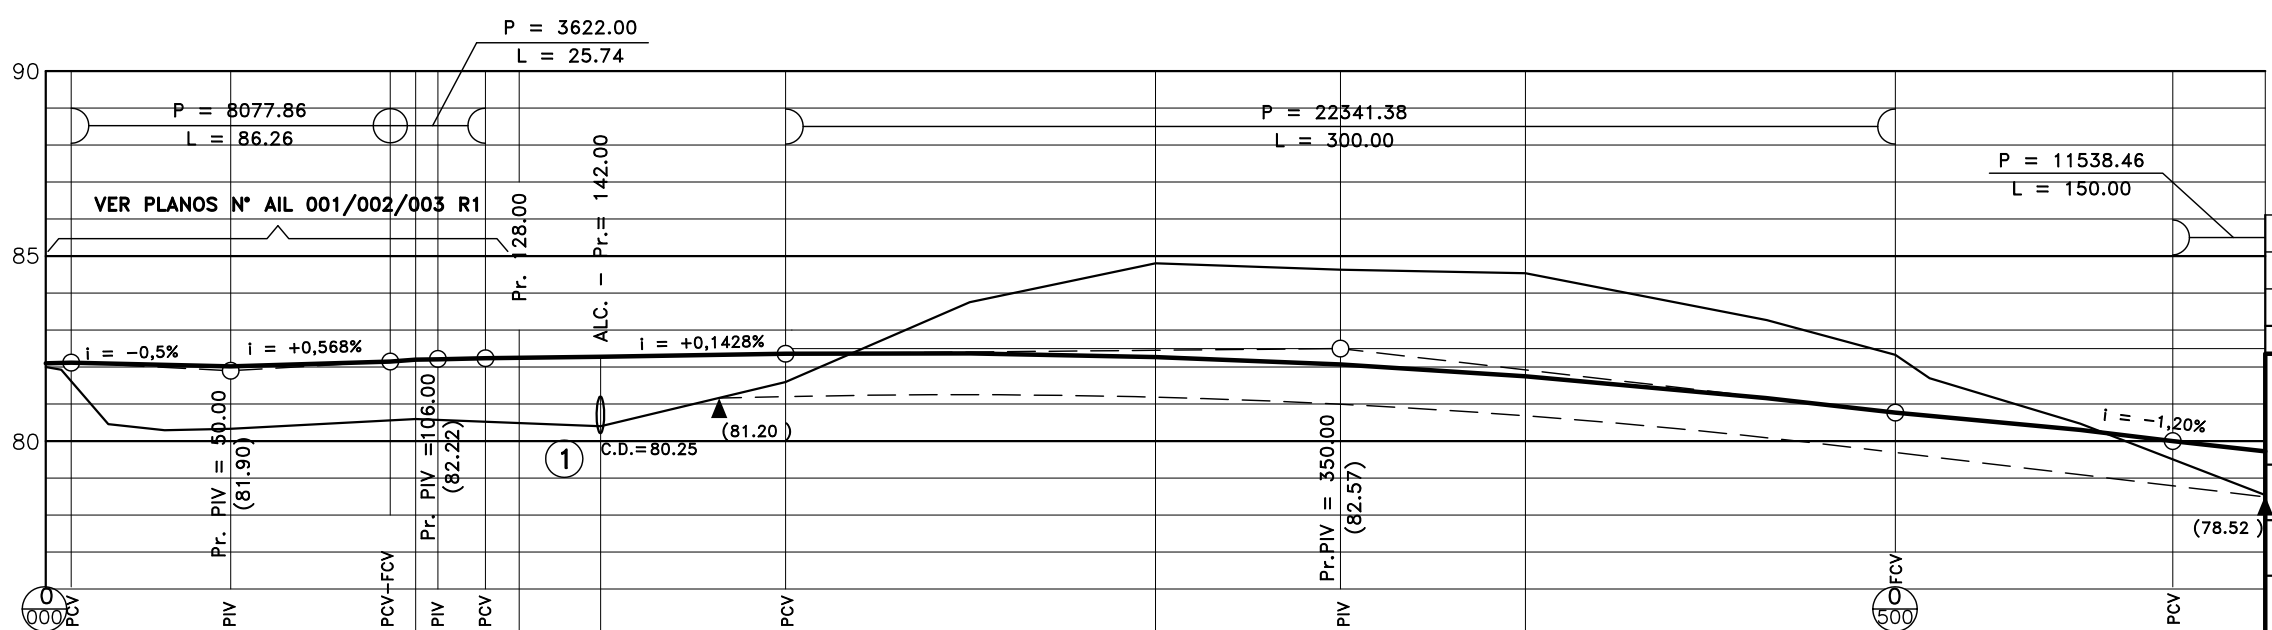

PROGRESIVAS	TERRENO NATURAL	PROYECTO
-001.13	82.00	82.10
006.87	82.12	82.12
050.00	80.33	82.02
083.13	80.44	82.15
100.00	80.44	82.20
106.00	80.44	82.21
118.87	80.44	82.24
150.00	80.40	82.28
200.00	81.68	82.36
250.00	83.82	82.37
300.00	84.58	82.27
350.00	84.63	82.07
400.00	84.35	81.75
465.00	83.02	81.16
500.00	82.35	80.77
550.00	80.47	80.30
575.00	80.00	80.00
600.00	79.72	79.72

1	10/97	CONFORME A OBRA	E.S.D.
N°	FECHA	DESCRIPCION DE LA REVISION	DIBUJO CONTROL APROBO
<b>COMAB</b> COMISIÓN MIXTA ARGENTINO - BRASILERA DELEGACIÓN DE CONTROL			
VINCULACIÓN VIAL INTERNACIONAL SANTO TOMÉ - SAO BORJA			
MERCOVÍA S.A.			
<b>ACCESO VIAL DE MARGEN ARGENTINA</b> PLANIALTIMETRIA Prog. 0,00 a Prog. 600,00			
N° PROGRESIVO	PLANO N°	REV.	
	AAV 001	R1	
SUSTITUIDO POR PLANO N°	ESCALA		
	H=1:1000 - V=1:100		
SUSTITUYE AL PLANO N°	FECHA		
	03-06-96		
DIBUJO	OFICINA TECNICA		
PROYECTISTA	DIRECTOR TECNICO		
GALARRAGA - PAYER			