

N° ORDEN	LEYENDA
1	PARE
2	CEDA EL PASO
3	SANTO TOME POSADAS BUENOS AIRES
4	PTE. INTERNACIONAL SAO BORJA
5	VELOCIDAD MAX. 40
6	VELOCIDAD MAX. 80
7	VELOCIDAD MAX. 60
8	SANTO TOME POSADAS BUENOS AIRES
9	BIFURCACION EN T
10	A 1 Km FIN CONCESION

N° ORDEN	LEYENDA
11	VIA LATERAL IZQUIERDA
12	SANTO TOME CENTRO DE FRONTERA SAO BORJA
13	VELOCIDAD MAX. 60
14	INICIO CALZADA DIVIDIDA
15	EMPALME LATERAL DERECHO
16	ALVEAR POSADAS BUENOS AIRES
17	DIRECCION OBLIGATORIA
18	FIN CALZADA DIVIDIDA
19	SANTO TOME CENTRO DE FRONTERA SAO BORJA
20	SANTO TOME POSADAS BUENOS AIRES
21	FIN CALZADA DIVIDIDA


N° ORDEN	LEYENDA
22	DIRECCION OBLIGATORIA
23	CTRO. FRONTERA SAO BORJA
24	INICIO CALZADA DIVIDIDA
25	VELOCIDAD MAX. 60
26	SANTO TOME POSADAS BUENOS AIRES
27	CRUCE DE VIAS
28	CURVA A LA DERECHA
29	CRUCE DE VIAS

**SEÑALES VERTICALES**

TIPO	UBICACION RELATIVA	POSTES	OBSERVACIONES
1	LATERAL D	1	-
2	LATERAL D	2	-
3	CENTRAL	1	-
4	SOBREELEVADO	2	PORTICO


**SEÑALES HORIZONTALES**

TIPO	DESCRIPCION	OBSERVACIONES
H.1	LINEA DE SEPARACION DE SENTIDOS	
H.2.1	LINEA DE CARRIL	
PARA DETALLES: Ver Plano N° AAV 015		

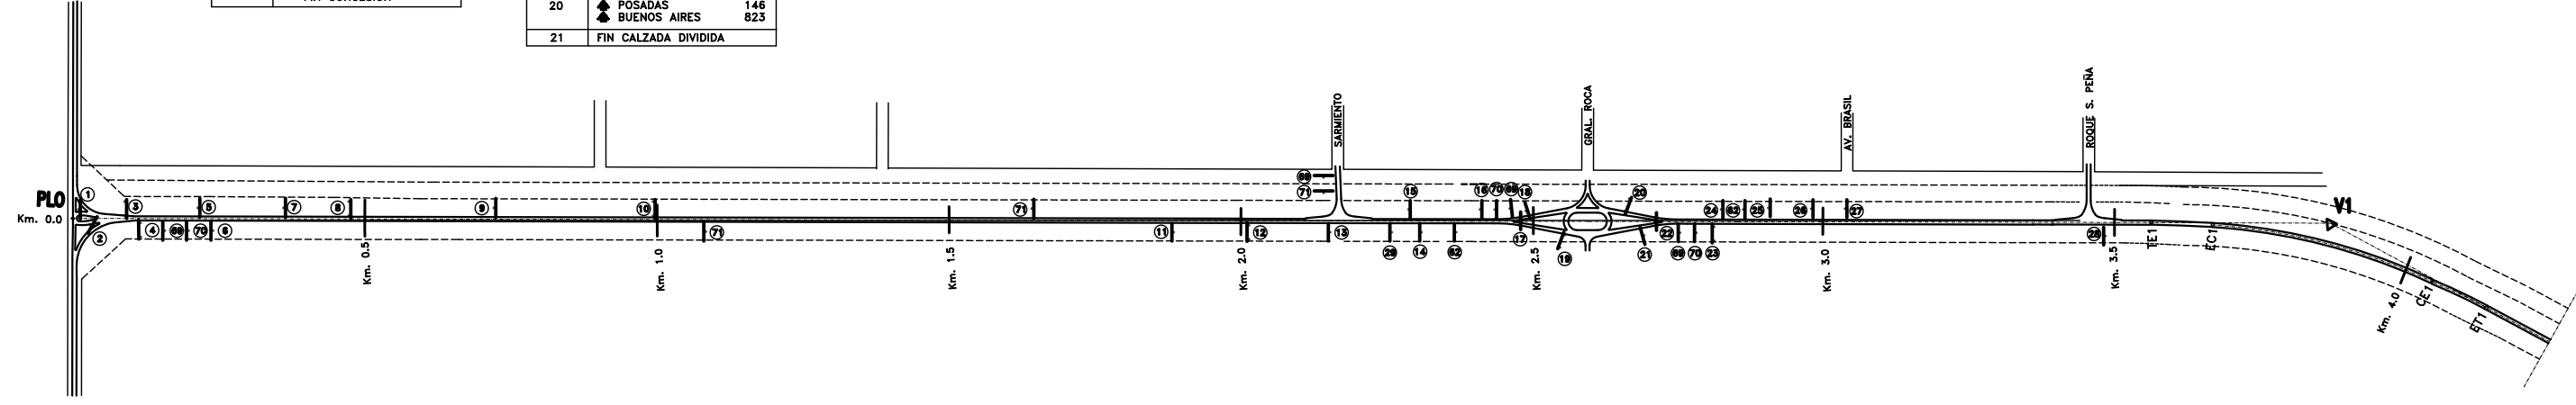

N° ORDEN	PROGRESIVA	LADO	TIPO	CODIGO	SEÑALIZACION VERTICAL	SEÑALIZACION HORIZONTAL
1	0.00	D	1	R27	1.00x1.05	H.1
2	1.2	D	1	R28	1.00x1.05	H.2.1
3	45	D	2	101	2.10x1.20	H.1
4	100	D	2	101	2.10x1.20	H.1
5	120	D	2	101	2.10x1.20	H.1
6	180	D	2	101	2.10x1.20	H.1
7	250	D	2	101	2.10x1.20	H.1
8	300	D	2	101	2.10x1.20	H.1
9	350	D	2	101	2.10x1.20	H.1
10	400	D	1	R15	0.90	H.1
11	490	D	2	101	2.10x1.20	H.1
12	650	D	1	R24	0.90x0.90	H.1
13	1320	D	1	R6	0.90	H.1
14	1610	D	1	R6	0.90	H.1
15	1642	D	1	R6	0.90	H.1
16	1900	D	1	R24	0.90x0.90	H.1
17	2010	D	2	101	2.10x1.20	H.1
18	2080	D	1	R15	0.90	H.1
19	2170	D	1	R15	0.90	H.1
20	2300	D	1	R24	0.90x0.90	H.1
21	2320	D	1	R24	0.90x0.90	H.1
22	2350	D	1	R15	0.90	H.1
23	2350	D	1	R15	0.90	H.1
24	2380	D	1	R15	0.90	H.1
25	2380	D	1	R15	0.90	H.1
26	2410	D	1	R24	0.90x0.90	H.1
27	2490	D	1	R24	0.90x0.90	H.1
28	2495	D	1	R24	0.90x0.90	H.1
29	2510	D	1	R24	0.90x0.90	H.1
30	2650	D	1	R15	0.90	H.1
31	2680	D	1	R15	0.90	H.1
32	2700	D	1	R15	0.90	H.1
33	2715	D	1	R15	0.90	H.1
34	2730	D	1	R15	0.90	H.1
35	2750	D	1	R15	0.90	H.1
36	2760	D	1	R15	0.90	H.1
37	2790	D	1	R15	0.90	H.1
38	2820	D	1	R15	0.90	H.1
39	2900	D	1	R15	0.90	H.1
40	3050	D	1	R24	0.90x0.90	H.1
41	3320	D	1	R24	0.90x0.90	H.1
42	3420	D	1	R7	0.90x0.90	H.1
43	4050	D	1	R7	0.90x0.90	H.1
44	4230	D	1	R7	0.90x0.90	H.1
45	4300	D	1	R7	0.90x0.90	H.1

INTERSECCION VER PL. AVV 002

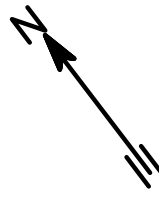

N° ORDEN	LEYENDA
30	CURVA A LA IZQUIERDA
31	CRUCE DE VIAS
32	CAMIONES - MIC-DTA AUTOMOVILES OMNIBUS
33	BIENVENIDOS PRIMER CENTRO UNIFICADO DE FRONTERAS MERCOVIA S.A.
34	BOA VIAGEM BUEN VIAGEM MERCOVIA S.A.
35	DIRECCION OBLIGATORIA

N° ORDEN	LEYENDA
35	DIRECCION OBLIGATORIA CAMIONES - AUTOMOVILES - OMNIBUS
37	DIRECCION OBLIGATORIA
38	DIRECCION OBLIGATORIA
39	VELOCIDAD MAX. 40
42	ESTACIONAMIENTO OBLIGATORIO
43	ESTACIONAMIENTO OBLIGATORIO
46	ESTACIONAMIENTO OBLIGATORIO
47	ESTACIONAMIENTO OBLIGATORIO


N° ORDEN	LEYENDA
49	VELOCIDAD MAX. 40
50	DIRECCION OBLIGATORIA
51	DIRECCION OBLIGATORIA CAMIONES - AUTOMOVILES - OMNIBUS
53	BUEN VIAGEM BOA VIAGEM MERCOVIA S.A.
54	CAMIONES - MIC-DTA AUTOMOVILES OMNIBUS
54	BIENVENIDOS PRIMER CENTRO UNIFICADO DE FRONTERA MERCOVIA S.A.

N° ORDEN	LEYENDA
55	PUNTE
56	PROHIBIDO SOBREPASO
57	PROHIBIDO ESTACIONAR O DETENERSE
58	RIO URUGUAY
59	REPUBLICA ARGENTINA
60	500 MTS. DESVIO CAMIONES
61	100 MTS. DESVIO CAMIONES
62	CRUCE DE VIAS
63	CEDA EL PASO
64	DIRECCION OBLIGATORIA

N° ORDEN	LEYENDA
65	ARGENTINA AR
66	AREA DE SERVICIOS
67	CAMIONES MIC - DTA
67	AREA DE SERVICIOS
67	PUNTE DE LA INTEGRACION PONTE DA INTEGRACAO LONGITUD: 1403 Mts.
68	ARGENTINA AR
68	BRASIL BR
69	PROHIBIDO CIRCULAR BICICLETAS

N° ORDEN	LEYENDA
70	PROHIBIDO CIRCULAR VEHICULOS TRACCION A SANGRE
71	PROHIBIDO SOBREPASO
72	GENDARMERIA NACIONAL ARG.

PD: Panel derecho en el sentido de circulación  
PI: Panel izquierdo en el sentido de circulación  
ITS: Información Turística y de Servicios (azul)

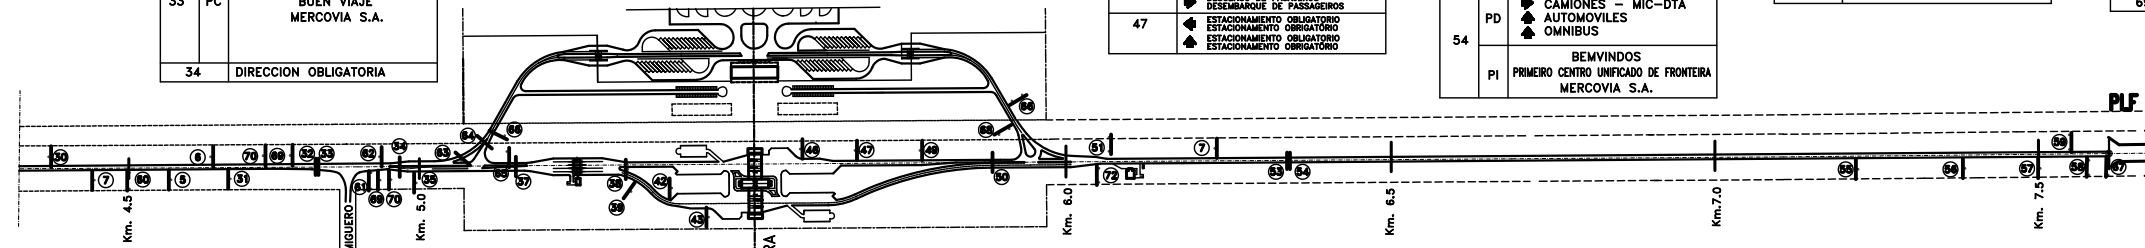

N° ORDEN	PROGRESIVA	LADO	TIPO	CODIGO	SEÑALIZACION VERTICAL	SEÑALIZACION HORIZONTAL
46	4300	D	1	P76	0.90x0.90	H.2.1
47	4350	D	1	R15	0.90	H.2.1
48	4500	D	2	101	2.40x1.20	H.1
49	4590	D	1	R15	0.90	H.1
50	4670	D	1	R15	0.90	H.1
51	4700	D	1	P76	0.90x0.90	H.1
52	4720	D	1	101	2.40x1.20	H.1
53	4735	D	1	101	2.40x1.20	H.1
54	4750	D	1	101	2.40x1.20	H.1
55	4810	D	1	101	2.40x1.20	H.1
56	4930	D	1	101	2.40x1.20	H.1
57	4930	D	1	101	2.40x1.20	H.1
58	4940	D	1	101	2.40x1.20	H.1
59	4950	D	1	101	2.40x1.20	H.1
67	5165	D	1	R24	0.90x0.90	H.1
68	5315	D	1	R24	0.90x0.90	H.1
69	5315	D	1	R24	0.90x0.90	H.1
70	5320	D	1	R24	0.90x0.90	H.1
71	5380	D	1	ITS	2.40x1.20	H.1
72	5455	D	1	ITS	2.40x1.20	H.1
73	5590	D	1	ITS	2.40x1.20	H.1
74	5710	D	1	R25	2.40x1.20	H.1
75	5770	D	1	R15	0.90	H.1
76	5850	D	1	R22a	0.90	H.1
77	6000	D	1	R22a	0.90	H.1
78	6110	D	1	R22a	0.90	H.1
79	6220	D	1	R15	0.90	H.1
80	6260	D	1	R15	0.90	H.1
81	6310	D	1	IC	3.00x1.50	H.1
82	6310	D	1	ID1	Portico	H.1
83	7280	D	1	P16	0.90x0.90	H.1
84	7380	D	1	R6	0.90	H.1
85	7440	D	1	R9	0.90	H.1
86	7530	D	1	IL	2.10x1.20	H.1
87	7580	D	1	IL	1.50x1.20	H.1
88	7609	D	1	IL	2.40x1.20	H.1

CENTRO DE FRONTERA - Ver Plano N° CEL-009

N°	FECHA	DESCRIPCION DE LA REVISION	DIBUJO	CONTROLADO	APROBADO
1	02/98	CONFORME A OBRA			E.D.S.

**COMAB**  
COMISIÓN MIXTA ARGENTINO - BRASILEIRA  
DELEGACIÓN DE CONTROL

VINCULACIÓN VIAL INTERNACIONAL SANTO TOMÉ - SAO BORJA

MERCOVÍA S.A.

**ACCESO VIAL DE MARGEN ARGENTINA**  
PLANIMETRIA GENERAL  
SEÑALIZACION

N° PROGRESIVO	PLANO N°	REV.
	AAV 014	R1
SUSTITUIDO POR PLANO N°	ESCALA	
	1:5000	
SUSTITUYE AL PLANO N°	FECHA	
	15-12-96	
DIBUJO	OFICINA TECNICA	
ACCESO-A.DWG		
PROYECTISTA	DIRECTOR TECNICO	
GALARRAGA - PAYER		