



PUESTO DE GUARDIA GENDARMERIA NACIONAL - REPLANTEO ELECTRICO BOCAS Y TABLERO

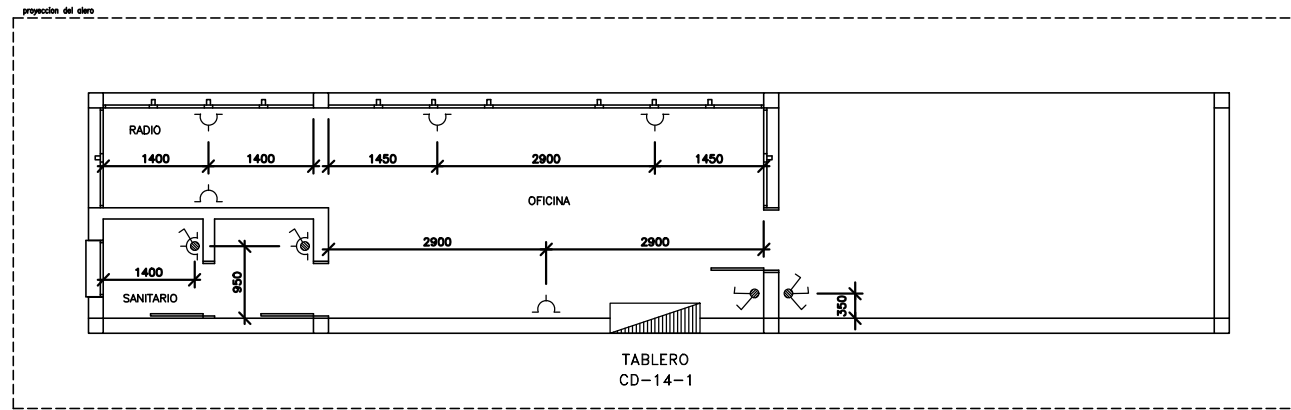

PUESTO DE GUARDIA GENDARMERIA NACIONAL - REPLANTEO ELECTRICO LLAVES Y TOMACORRIENTES

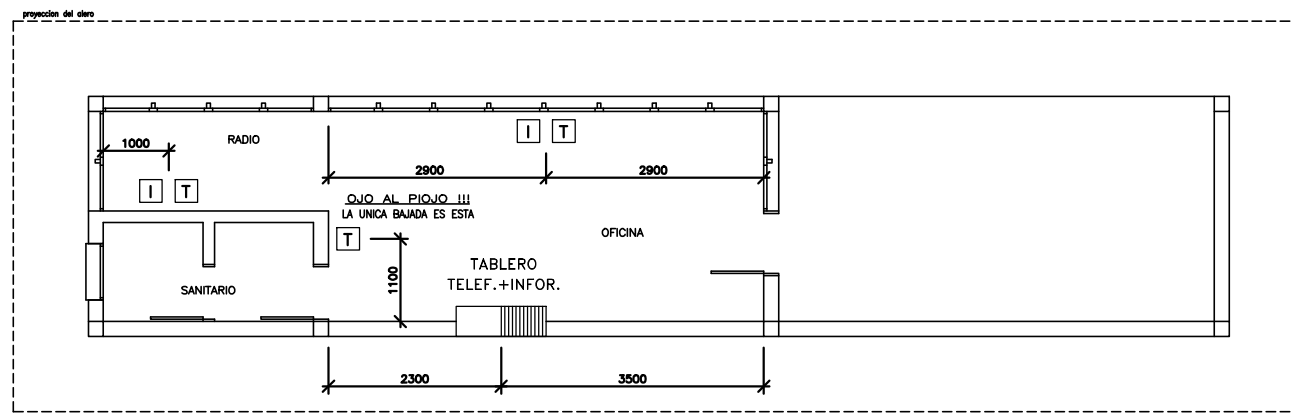

PUESTO DE GUARDIA GENDARMERIA NACIONAL - REPLANTEO TELEFONICO E INFORMATICO CAJAS Y TABLERO

CONFORME A OBRA

1	08/03	CONFORME A OBRA	P.G.L.
N°	FECHA	DESCRIPCION DE LA REVISION	DIBUJO CONTROLADO APROBADO
COMAB COMISION MIXTA ARGENTINO-BRASILEIRA DELEGACION DE CONTROL			
VINCULACION VIAL INTERNACIONAL SANTO TOME - SAO BORJA			
MERCOVIA S.A.			
CENTRO DE FRONTERAS PUESTO DE GUARDIA GENDARMERIA NACIONAL PROYECTO ELECTRICO, TELEFONIA E INFORMATICA			
N° PROGRESIVO:	PLANO N°:	CGI-005	REV.: R1
SUSTITUIDO POR PLANO N°:	ESCALA:	1:50	
SUSTITUYE AL PLANO N°:	FECHA:		
DIBUJO:	E.S.D.	OFICINA TECNICA:	
PROYECTISTA:	J.P.R.	DIRECTOR TECNICO:	

ARCHIVO: CGI_005.DWG * DISCO DA MERCOVIA