




NOTAS:

1 - LEASE CONJUNTAMENTE CON PLANO DFI-009.-

-  TABLERO DE DISTRIBUCION DE INFORMATICA Y TELEFONIA
-  TOMA PARA TELEFONO
-  TOMA PARA INFORMATICA

1	03/98	CONFORME A OBRA	E.S.D.		
N°	FECHA	DESCRIPCION DE LA REVISION	DIBUJO	CONTROL	APROBO

COMAB
COMISION MIXTA ARGENTINO-BRASILEIRA
DELEGACION DE CONTROL


VINCULACION VIAL INTERNACIONAL SANTO TOME - SAO BORJA

MERCOVIA S.A.

PATIO UNIFICADO CARRETERO ADUANERO
DEPOSITO E INSPECCION FISICA
DISTRIBUCION GENERAL TELEFONIA E INFORMATICA

N° PROGRESIVO:	PLANO N°:	REV.:
	DFI-003	R1
SUSTITUIDO POR PLANO N°:	ESCALA:	
	1:100	
SUSTITUYE AL PLANO N°:	FECHA:	
DIBUJO:	OFICINA TECNICA:	
E. S. D.		
PROYECTISTA:	DIRECTOR TECNICO:	
J. P. R.		

ARCHIVO: DFI_003C.DWG * DISCO C:\PUENTE\LUMINAC

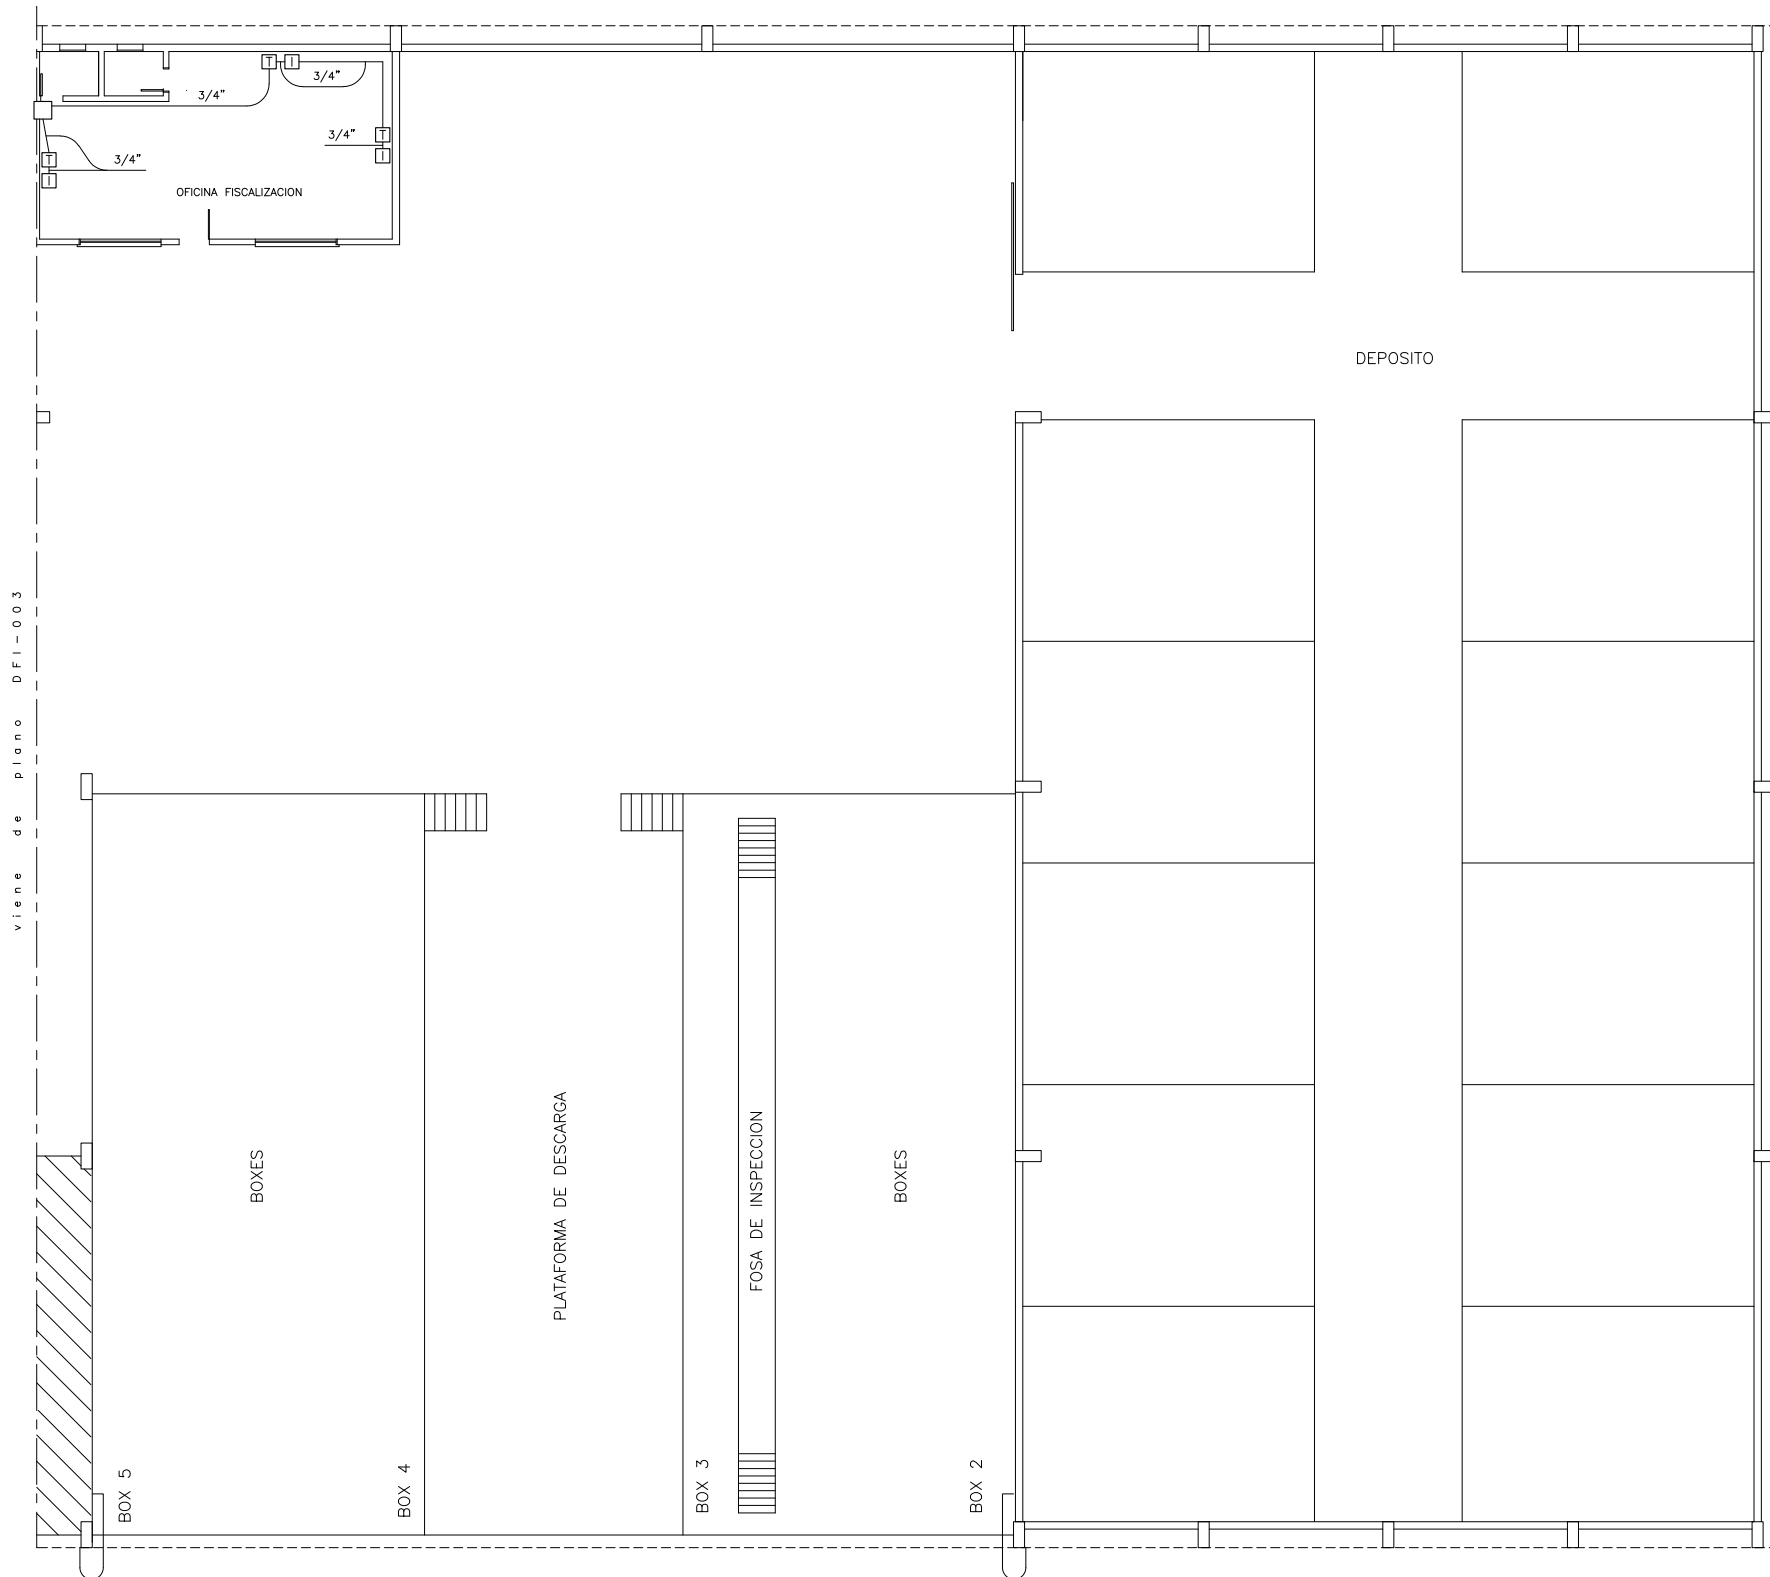

viene de plano DFI-003

NOTAS:

- 1 - POR NOTAS GENERALES VER PLANO DFI-003.-
- 2 - LEASE CONJUNTAMENTE CON PLANO DFI-003.-

N°	FECHA	DESCRIPCION DE LA REVISION	DIBUJO	CONTROL	APROBO
1	03/98	CONFORME A OBRA			E.S.D.

COMAB		
COMISION MIXTA ARGENTINO-BRASILEIRA		
DELEGACION DE CONTROL		
VINCULACION VIAL INTERNACIONAL SANTO TOME - SAO BORJA		
MERCOVIA S.A.		
PATIO UNIFICADO CARRETERO ADUANERO		
DEPOSITO E INSPECCION FISICA		
DISTRIBUCION GENERAL TELEFONIA E INFORMATICA		
N° PROGRESIVO:	PLANO N°:	REV.:
	DFI-009	R1
SUSTITUIDO POR PLANO N°:	ESCALA:	
	1:100	
SUSTITUYE AL PLANO N°:	FECHA:	
DIBUJO:	OFICINA TECNICA:	
E. S. D.		
PROYECTISTA:	DIRECTOR TECNICO:	
J. P. R.		

ARCHIVO: DF_LODRIC.DWG - DISCO C:\FUENTE\LUMINAC