



MEIA VISTA INFERIOR

LOCALIZAÇÃO DAS VIGAS PRÉ MOLDADAS (33x)
ESC. 1:75


MEIA VISTA SUPERIOR

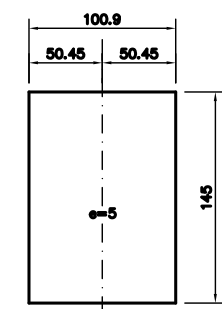


PLACA TIPO 1 -(2640x)
ESC. 1:25

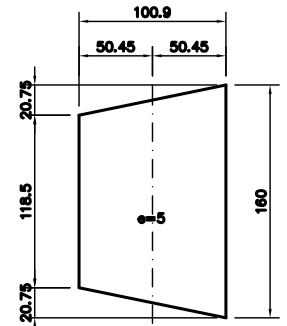

PLACA TIPO 2 -(198x)
ESC. 1:25

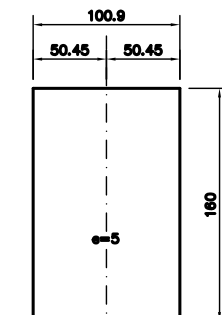

PLACA TIPO 3 -(6402x)
ESC. 1:25

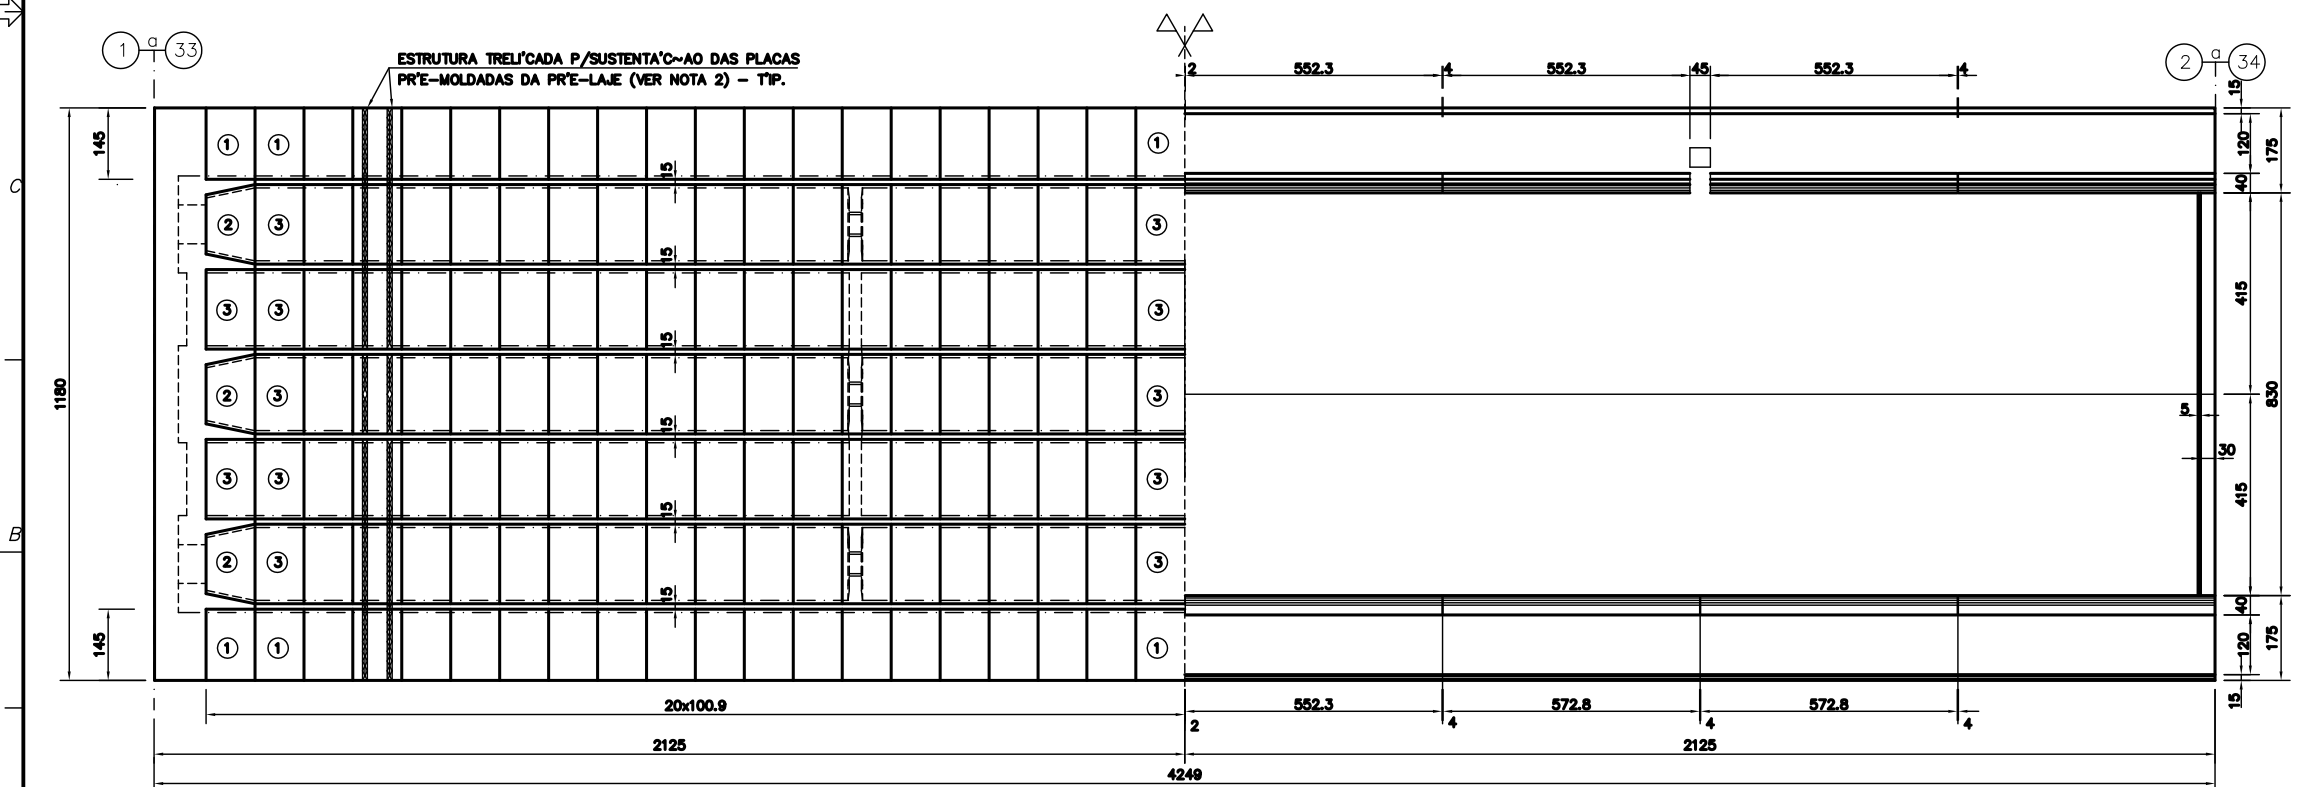

MEIA VISTA INFERIOR

TABULEIRO PLANTA (33x)
ESC. 1:75

MEIA VISTA SUPERIOR

NOTAS:

- 1 -MEDIDAS EM cm, ELEVAÇÕES EM m, SALVO INDICAÇÃO EM CONTRÁRIO.
- 2 -PARA DETALHE E LOCALIZAÇÃO DA ESTRUTURA TRELÇADA DE SUSTENTAÇÃO DAS PLACAS PRÉ-MOLDADAS DA PRÉ-LAJE, VER DES. PSE-005 R2.

N°	DATA	DESCRIÇÃO DA REVISÃO	DESENHO	CONTR.	APROV.
2	11/97	CONFORME A OBRA		E.S.D.	
1	11/96	ELIMINAÇÃO NICHOS			

COMAB
COMICION MIXTA ARGENTINO-BRASILEIRA
DELEGACION DE CONTROL

VINCULAÇÃO VIA INTERNACIONAL SANTO TOMÉ-SÃO BORJA

MERCOVIA S.A.

PUENTE CARRETERO
CONEXION DE VIGAS PRE MOLDADAS
E PLANTA DO TABULEIRO - FORMA

N° PROGRESSIVO	PLANO N°	REV.
014	PSE-001	R1
SUBSTITUÍDO POR PLANO N°	ESCALA INDICADA	
SUSTITUI O PLANO N°	DATA INDICADA	
DESENHO	OFICINA TÉCNICA	
C.A.S.L.		
PROJETISTA	DIRETOR TÉCNICO	

NÚMERO EPC
E-CC-2702B-DD014