




DISPOSIÇÃO DAS TRELIÇAS DE SUSTENTAÇÃO DA PRÉ-LAJE - SEÇÃO
ESC. 1:25

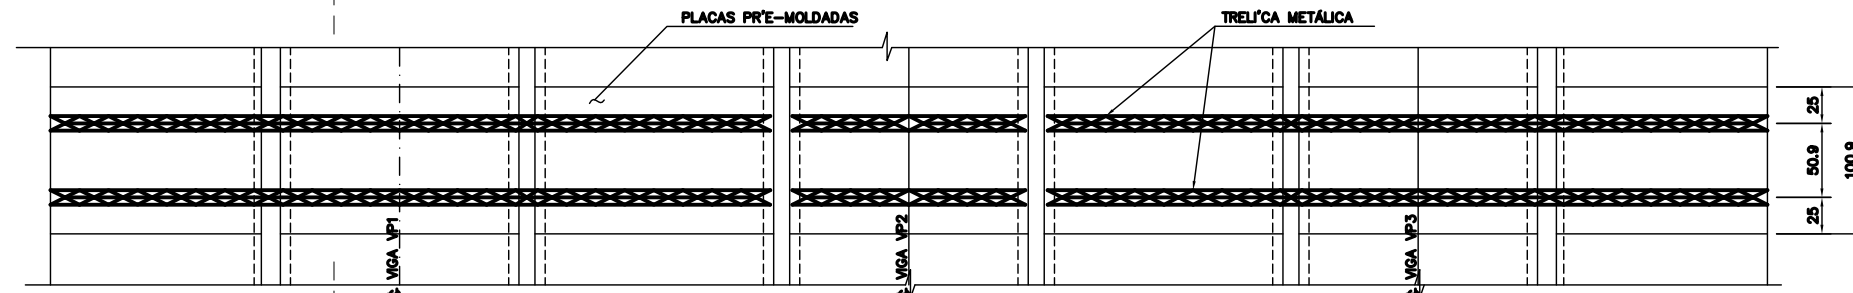

DISPOSIÇÃO DAS TRELIÇAS DE SUSTENTAÇÃO DA PRÉ-LAJE - PLANTA
ESC. 1:25

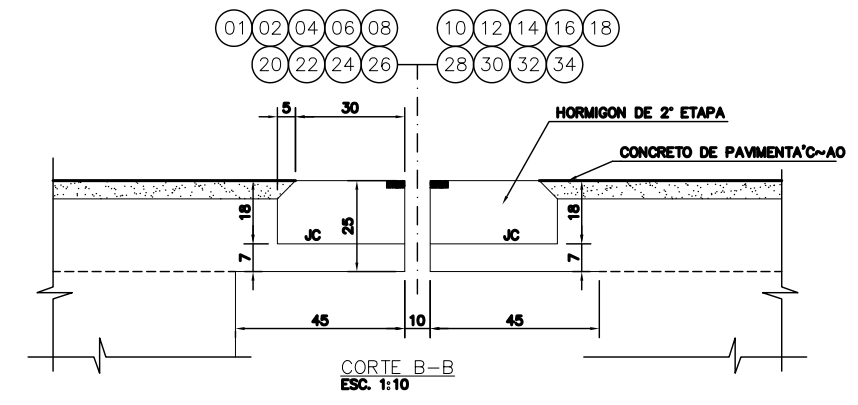


CORTE B-B
ESC. 1:10

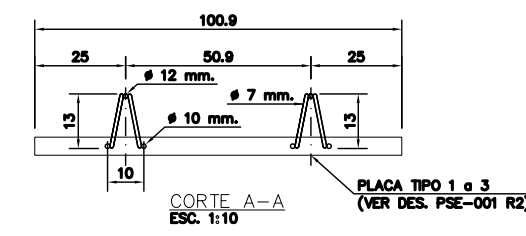


CORTE A-A
ESC. 1:10


PLACA TIPO 1 e 3
(VER DES. PSE-001 R2)

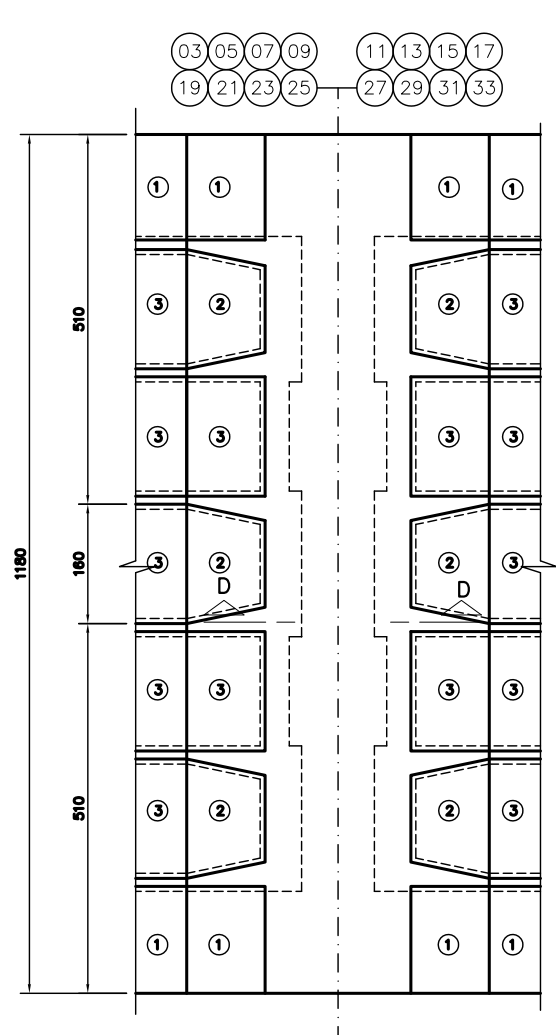


EXTREMIDADE DO TABULEIRO - JUNTA TIPO 01
ESC. 1:50

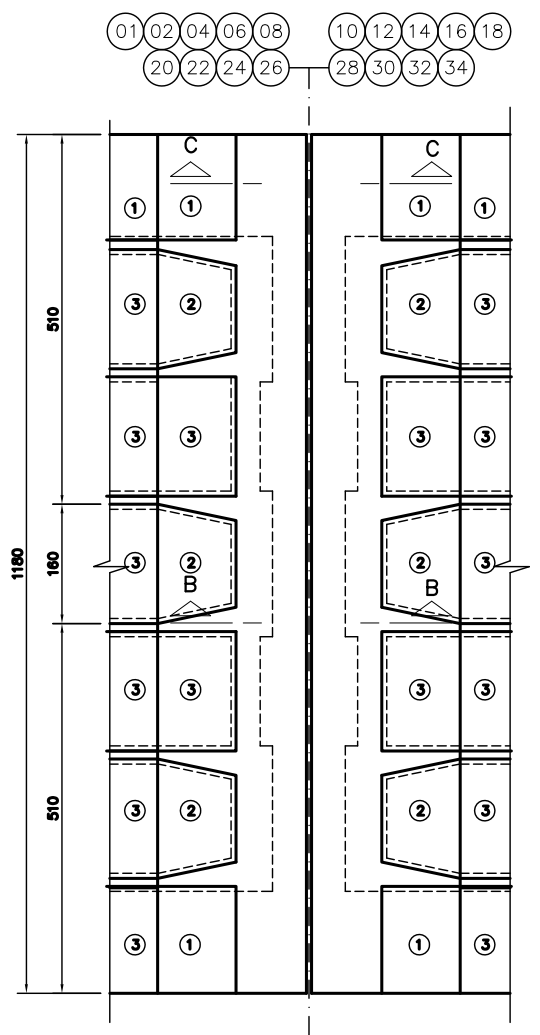

EXTREMIDADE DO TABULEIRO - JUNTA TIPO 02
ESC. 1:50

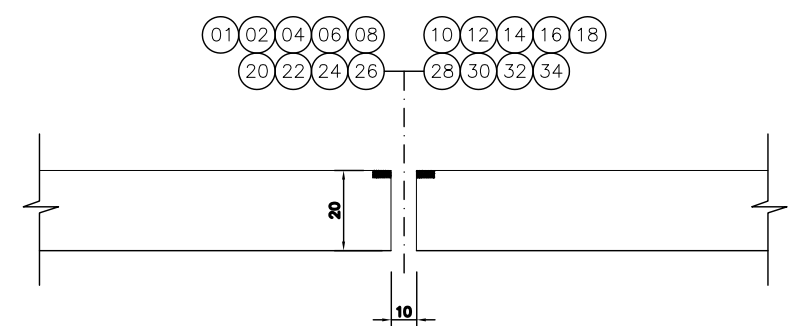

CORTE C-C
ESC. 1:10

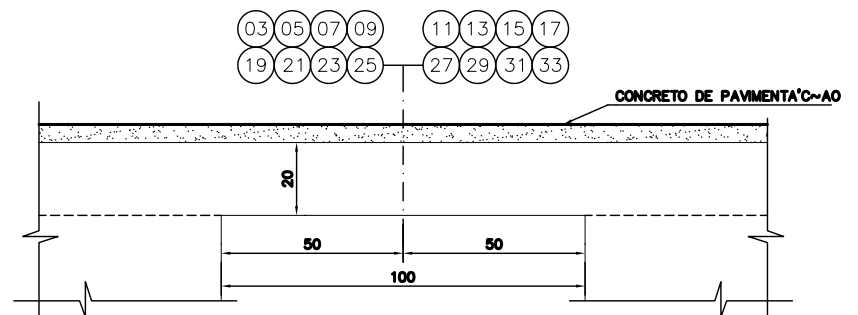

CORTE D-D
ESC. 1:10

NOTAS:
1 - MEDIDAS EM cm, ELEVACÕES EM m, SALVO INDICAÇÃO EM CONTRÁRIO.

N°	DATA	DESCRIÇÃO DA REVISÃO	DESENHO	CONTR.	APROV.
2	11/97	CONFORME A OBRA			E.S.D.
1	01/97	JUNTAS, TRELIÇA METÁLICA			

COMAB
COMICION MIXTA ARGENTINO-BRASILEIRA
DELEGACION DE CONTROL
VINCULACION VIA INTERNACIONAL SANTO TOME-SAO BORJA
MERCOVIA S.A.
PUENTE CARRETERO
DETALLE
3ª PARTE - FORMA

N° PROGRESSIVO 038	PLANO N° PSE-005	REV. R2
SUBSTITUÍDO POR PLANO N°	ESCALA INDICADA	
SUSTITUI O PLANO N°	DATA OUT/98	
DESENHO C.A.S.L.	OFICINA TÉCNICA	
PROJETISTA	DIRETOR TÉCNICO	

NÚMERO EPC
E-CC-2702B-DD038